INFORME FINAL DEL SONDEO PERFORADO PARA EL ABASTECIMIENTO PUBLICO DE AGUA POTABLE A VILLAR EL SAZ DE ARCAS, PERTENECIENTE AL MUNICIPIO DE ARCAS DEL VILLAR (CUENCA)

Diciembre 1995

Sondeo: Villar el Saz I

Término municipal: Arcas del Villar Provincia: Cuenca

Sonda/contratista: Rotopercusión/SONDRIL

# SITUACIÓN

Hoja Topográfica: Fuentes nº 635

Número Hoja/octante: 2425/2

Coordenadas Lambert: X=579650 Y=4420800

Cota aproximada: 1.130(+/- 10 m)

Profundidad: 180 m

Referencias geográficas: En las inmediaciones del núcleo de Villar del Saz de Arcas, a 750 m al Oeste, cerca de la

N-320.

#### INDICE

# 1. INTRODUCCIÓN

- 1.1-Objetivo
- 1.2-Construcción

# 2.SITUACIÓN

# 3. CARACTERISTICAS ESPECÍFICAS DE LA OBRA

- 3.1-Consideraciones constructivas
- 3.2-Perfil litológico
- 3.3-Consideraciones hidrogeológicas
- 3.4-Acondicionamiento de la obra

# 4.RESULTADOS OBTENIDOS

#### **ANEXOS**

MAPA DE SITUACIÓN
ESQUEMA DEL SONDEO
FICHA DE INVENTARIO

#### 1-INTRODUCCIÓN

Dentro del convenio de asistencia técnica suscrito entre el Instituto Tecnológico Geominero de España y la Excma. Diputación Provincial de Cuenca, en Enero de 1995 se redactó el "Informe hidrogeológico para la mejora del abastecimiento público de agua potable a la pedanía de Villar del Saz de Arcas, perteneciente al municipio de Arcas del Villar (Cuenca) ", en el que se recomendaba, de acuerdo con las características geológicas e hidrogeológicas, la perforación de un sondeo.

#### 1.1-Objetivo

El fin era obtener un caudal suficiente para atender la demanda de agua del núcleo poblacional de Villar del Saz de Arcas, perteneciente al municipio de Arcas del Villar, mediante la captación de aguas subterráneas de los niveles acuíferos del Cretácico Superior. El caudal necesario teórico es de 0.25 l/s.

El sondeo realizado resultó positivo.

#### 1.2-Construcción

Las obras de perforación del sondeo de investigación se iniciaron el 7/8/95 y finalizaron el 9/8/95.

El método empleado fue la rotopercusión con martillo de fondo.

#### 2-SITUACIÓN

El sondeo se ubicó a unos 750 m al Oeste de Villar del Saz de Arcas, en la margen derecha del arroyo de Villar del Saz, a unos 300 m de la N-320. Esta ubicación corresponde a un punto de la hoja  $n^2$  635 "Fuentes" de coordenadas UTM: X=579650 Y=4420800 y una cota aproximada de 1.130 m  $\pm$  10 msnm.

#### 3-CARACTERISTICAS ESPECIFICAS DE LAS OBRAS

#### 3.1-Consideraciones constructivas

La perforación del sondeo realizó con un diámetro de 220 mm, alcanzando una profundidad de 180 m. Posteriormente se reperforaron 110 m con un diámetro de 312 mm.

# 3.2-Perfil litológico

De acuerdo con el informe hidrogeológico previo realizado, los materiales atravesados en el sondeo se corresponden a materiales terciarios y cretácicos. Se perforaron los siguientes materiales:

- 0- 3 m Suelo, arcillas oscuras.
- 3- 12 m Arcillas rojas. Algún horizonte de cantos.
- 12- 24 m Margas grises con yeso macrocristalino. Capa de dolomías a techo.
- 24-33 m Yeso blanco de aspecto sacaroideo, yeso gris con componente detrítico.
- 33- 45 m Yeso macrocristalino, fibroso, sacaroideo, alternante con arcillas verdes y negras.
- 45- 51 m Yeso sacaroideo, fibroso. Margas ocres y grises. Arcillas rojas.
- 51- 54 m Margas grises con yesos.
- 54- 66 m Yesos sacaroideos, masivos. Margas.
- 66- 78 m Margas grises con yesos microcristalinos y sacaroideos.
- 78-84 m Yesos sacaroideos. Margas grises y negras.
- 84- 90 m Margas gris-oscuras.
- 90- 96 m Caliza micrítica (en ocasiones brechoideas), grises con pátinas beige. Recristalizaciones de calcita.
- 96- 99 m Calcarenita oquerosa marronácea y verde. Arenas gruesas.
- 99-102 m Marga gris.
- 102-117 m Caliza micrítica grisácea. Ocasionalmente es de aspecto brechoso.

  Recristalizaciones de calcita. Pátinas beige. Oxidos. Juntas arcillosas ocres.
- 117-120 m Alternancia de calizas y margas grises.
- 120-126 m Caliza gris con recristalizaciones. Se observan niveles de caliza más oscura.
- 126-132 m Caliza gris con fracturas rellenas de arcillas rojas y óxidos. Se describen fragmentos de ostreidos.
- 132-135 m Calizas marrones y rojizas.
- 135-138 m Calizas gris claras alternantes con calizas gris-marrones.

  Fracturas rellenas de calcita y pátinas rojas.
- 138-144 m Calizas grises. Recristalizaciones.
- 144-147 m Calizas recristalizadas blancas y rojizas.
- 147-150 m Caliza blanca y gris. Abundantes recristalizaciones de calcita.
- 150-156 m Caliza gris marrón, en ocasiones colítica. Abundantes recristalizaciones de calcita.
- 156-162 m Caliza gris con niveles más oscuros.
- 162-168 m Caliza gris alternante con calizas dolomíticas grises.

  Recristalizaciones.
- 168-174 m Caliza gris. Fracturas rellenas de calcita. Recristalizaciones de calcita. En ocasiones niveles de caliza rojiza.
- 174-180 m Caliza gris-marrón con recristalizaciones.

Se atravesaron como niveles acuíferos los depósitos cuaternarios (0-12 m), los yesos y margas maestrichtienses, con un caudal de 4 l/s y las calizas del cretácico superior, con un caudal que probablemente supere los 10 l/s.

Se pueden atribuir los siguientes tramos a estas formaciones:

0- 12 m Pliocuaternario.

12- 90 m Facies garumniense. Maestrichtiense.

90-180 m Cretácico Superior.

### 3.3-Consideraciones hidrogeológicas

Desde el punto de vista hidrogeológico el sondeo con resultado positivo afecta a un acuífero calizo cretácico, dentro de la U.H.17 "Serranía de Cuenca", perteneciente a la cuenca del Júcar.

#### 3.4.-Acondicionamiento de la obra

Para evitar la influencia de las aguas provenientes del nivel cuaternario y maestrichtiense, y captar únicamente las aguas provenientes del acuífero calizo cretácico, el sondeo se entubó con una tubería ciega de chapa, con un diámetro de 250 mm, hasta los 110 m. El resto de la perforación quedó sin entubar.

Asimismo se cementó el espacio anular con el fin de impermeabilizar y aislar los acuíferos. Sin embargo la efectividad de la cementación es dudosa debido a que la perforación se rellenó hasta los 76 m de dicho cemento.

Posteriormente se reperforó y no volvió a cementarse.

#### 4.RESULTADOS OBTENIDOS

Se obtuvo un resultado positivo con la perforación del sondeo, ya que a falta del ensayo de bombeo, parece que el caudal puede ser de unos 10 l/s y el caudal necesario para el abastecimiento de la población no llega a los 0.5 l/s.

Se recomienda, no obstante, la realización de un ensayo de bombeo para estimar el caudal de explotación.

También se recomienda la realización de análisis químicos para determinar la calidad química del agua, que es una incógnita. Si la cementación es efectiva, los niveles acuíferos superiores habrán quedado aislados. Dichos acuíferos, con una litología rica en yesos, poseerán unas aguas de presumible baja calidad, debido a la presencia abundante de sulfatos.

Es posible, aunque la cementación fuese efectiva, la existencia de infiltración entre acuíferos, con lo que el agua subterránea del acuífero calizo presente sulfatos.

Si la cementación no ha aislado los acuíferos superiores, la calidad química del agua puede ser mala, aunque si el caudal del acuífero calizo es muy superior al de los yesos maestrichtienses, se puede producir una mezcla de aguas y un efecto de dilución que disminuya la concentración de los sulfatos.

Si ello no se produce se puede abordar la posibilidad de realizar otro sondeo o bien entubar éste e instalar la bomba a una profundidad superior a los 150 m, con el fin de captar las aguas más basales del acuífero calizo, dejando la tubería ciega hasta el tramo que se ranure, de 140-180 m.

Madrid, Diciembre de 1995

El autor del informe

Vº Bº


Fdo: Marc Martinez

Fdo. Vicente Fabregat

**ANEXOS** 

MAPA DE SITUACION ESQUEMA DEL SONDEO FICHA DE INVENTARIO

# MAPA DE SITUACION

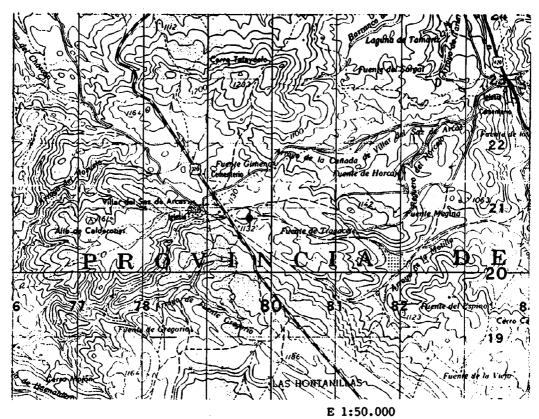

# LEYENDA

→ sondeo realizado

SONDEO VILLAR DEL SAZ I

	DEO	VILLAR DEL SAZ I	10000000	8655			
EDAD	FORM	DESCRIPCION LITOLOGICA	COLUMNA	PROF (m)	TUBERIA (mm)	OBSERVACIONES	DATOS
	1			\ <u>```</u>	5-2-17		DATOS X: 579650
			1				Y: 4420800
		Suelo	グルトロ	3	he e		Z: 1.130
j i		Arcillas rojas				Nivel de cantos	
ļ		Managa		12			<u>,</u>
		Margas grises con yesos	<u> </u>			capa de dolomías a techo	Í
			5253	24			]
1		Yeso sacaroideo blanco y gris	<u>^</u> _^				
	9	Yeso macrocrista- ling fibroso, saca- roideo				Arcillas verdes y negras	SITUACION DEL SONDEO
	Garumniense		<u>~~~~</u>	45		·	
	결	Yeso sacaroldeo. Margas gris-ocrés	222			Yeso fibroso	1
		Margas grises		51 54		Yeso	
	្ត្រ	Yesos sacarpideos y masivos. Margas	\\\\\\\\\\\\\\\\\\\\\\\\\\\\\\\\\\\\\\				1
	Ö		\\\\\\\\\\\\\\\\\\\\\\\\\\\\\\\\\\\\\\	66			
		Margas grises con yesos sacaroldeos y microcristali - nos	大人ユニ				
		nos	그슨수의				
		Yesos sacaroideos Margas grises	20202	78			
			<del>~~~</del>	84			<u> </u>
i .		Margas gris-oscu- Caliza gris	==	90		Darings boises	
		=		96		Patinas beiges. Recristaliz:	
	.	Calcarenita Are- niscas gruesas Marga gris		99 102			ESCALA 1:50.000
0				102			
ıcı		Caliza gris			4 7	A veces brechosa crist. Oxidos	ENSAYO DE BOMBEO
CRETÁCICO		A   +   0		117		CIISC: CAIGOS	
ET		Alt.calizas/margas grises		120			
5		Caliza gris Caliza gris		126		Recrist.	
		,		132		Ostreidos Fracturas con arcillas	
		Caliza marron, ro- jiza Caliza gris		135		<u> </u>	
		Caliza gris Caliza gris	41000	144	$\Pi \Pi$	caliza marron Recrist.	
				137		h-\	
		Caliza recrist.				Color blanco	ANALISIS QUIMICO
		Caliza blanca y		156		\ Recrist. abun	AIGALIGIO COIMIGO
		Caliza gris ma-//		162		\ A veces coliti	
		Caliza gris claro		168			
				174		Pocrice	 
		dolomitica gris.//		180		Recrist.	
		Caliza gris				Recrist Nive-	
		Caliza gris ma-				Recristaliza- ciones de cal- cita	
						cita de cai-	PERFORACION
		<del>_</del>					
			L			·	1

_	Instituto Tecnojógico	N° de re	1918tro	ROOIF	Coorde X	nadas geograficas Y		
Ì	GeoMinero de España		intos descritos	25.26	UTM Coorden	adas lambert		
_	ARCHIVO DE PUNTOS ACUIFEROS	Hoja top	pografica 1/50.000 tv	entes	579650	44 20800		
and the	ESTADISTICA		Numero		10	16 17 24		
	Croquis acotado o mapa detalla		Cuenca hidrografica	<i>Σύς</i> γγ	Objeto Styl	ecum agus		
OF SUP.	VILLAR PEZ SAZ DE ARCUS	ubs	Sistema acuifero . Seana	27 20 Mia de	' 			
ì	SHE VEHICUS		Cuenca		Cota	4¢ 45		
*	4		29	34	Referencia topog	rafica		
V			Provincio CUENC	<u> </u>	Naturaleza	Sandeo []		
				35 36,,		46		
	<b>)</b>		Termino municipal. Arc	es del Villa	Profundidad de la	47 52		
	IN Cam		Toponimio Villar el Sa	2 do3/Arc33	N°de horizontes	acuiferos atravesados2 53 54		
ý	Tipo de perforación Roh	percusi			OTOR	BOMBA		
٦	Trabajos aconsejados por 🎞		, 77	]				
	_			Naturaleza		Naturaleza		
٦	Año de ejecución	Profu	undidad	Tipo equipo d	e extraccion58	Capacidad		
Ĺ	Rescotundizado el año		undidad final	Potencia	59 61	Marca y tipo		
7	Utilización del aguaAtust	اغ التل	Tiene perimetro de prote	:ción?		71		
Ì	cimiento urbano		Bibliografia del punto acu	ifero		72		
7	_	es	Documentos intercalados	······································	·····			
	Cantidad extraida (Dn³)		Entidad que contrata y/o	eiecuta la obri	<b>3</b>			
7		<b>∏</b>   ⁵	Escala de representación	······································				
Ì		*   '	Redes a las que pertenece	el punto		PC   G H		
Ţ	Durante dias			• · · · · · · · · · · · · · · · · · · ·		76 60		
	Modificaciones efectuadas	en los dat	tos del nunta acuífera			П		
Ţ				******	** ** * * * * * * * * * * * * * * * * *	81		
L	Año en que se efectuo la modificación							
	DESCRIPCION DE LOS ACUIFEROS ATRAVESADOS							
					len:			
	Edad Geologica Litología			•	:e			
ţ	Profundidad de techo		88	1	e techo	109		
	Profundidad de muro				le muro			
Ş	Esta interconectado							
	Nombre y direccion del propietario Ay to Ayzas del Villar - Redama Villar							
Ę	el Sez de Arres							
ŀ	Nombre y direccion del contratista							
¥.	······································			•		•• • • • • • • • • • • • • • • • • • •		

ŀ

Fecho  Service of to the service of the many of the service		O CAUDAL		CORT	E	106100
Transmittridad (m <sup>2</sup> /seg)  Coeficiente de almocenamiento  Perho a Coudot estrado (m <sup>2</sup> /h)  Duración del bombeo  Depresión en m.  Transmittridad (m <sup>2</sup> /seg)  Coeficiente de almocenamiento  Dato 






